


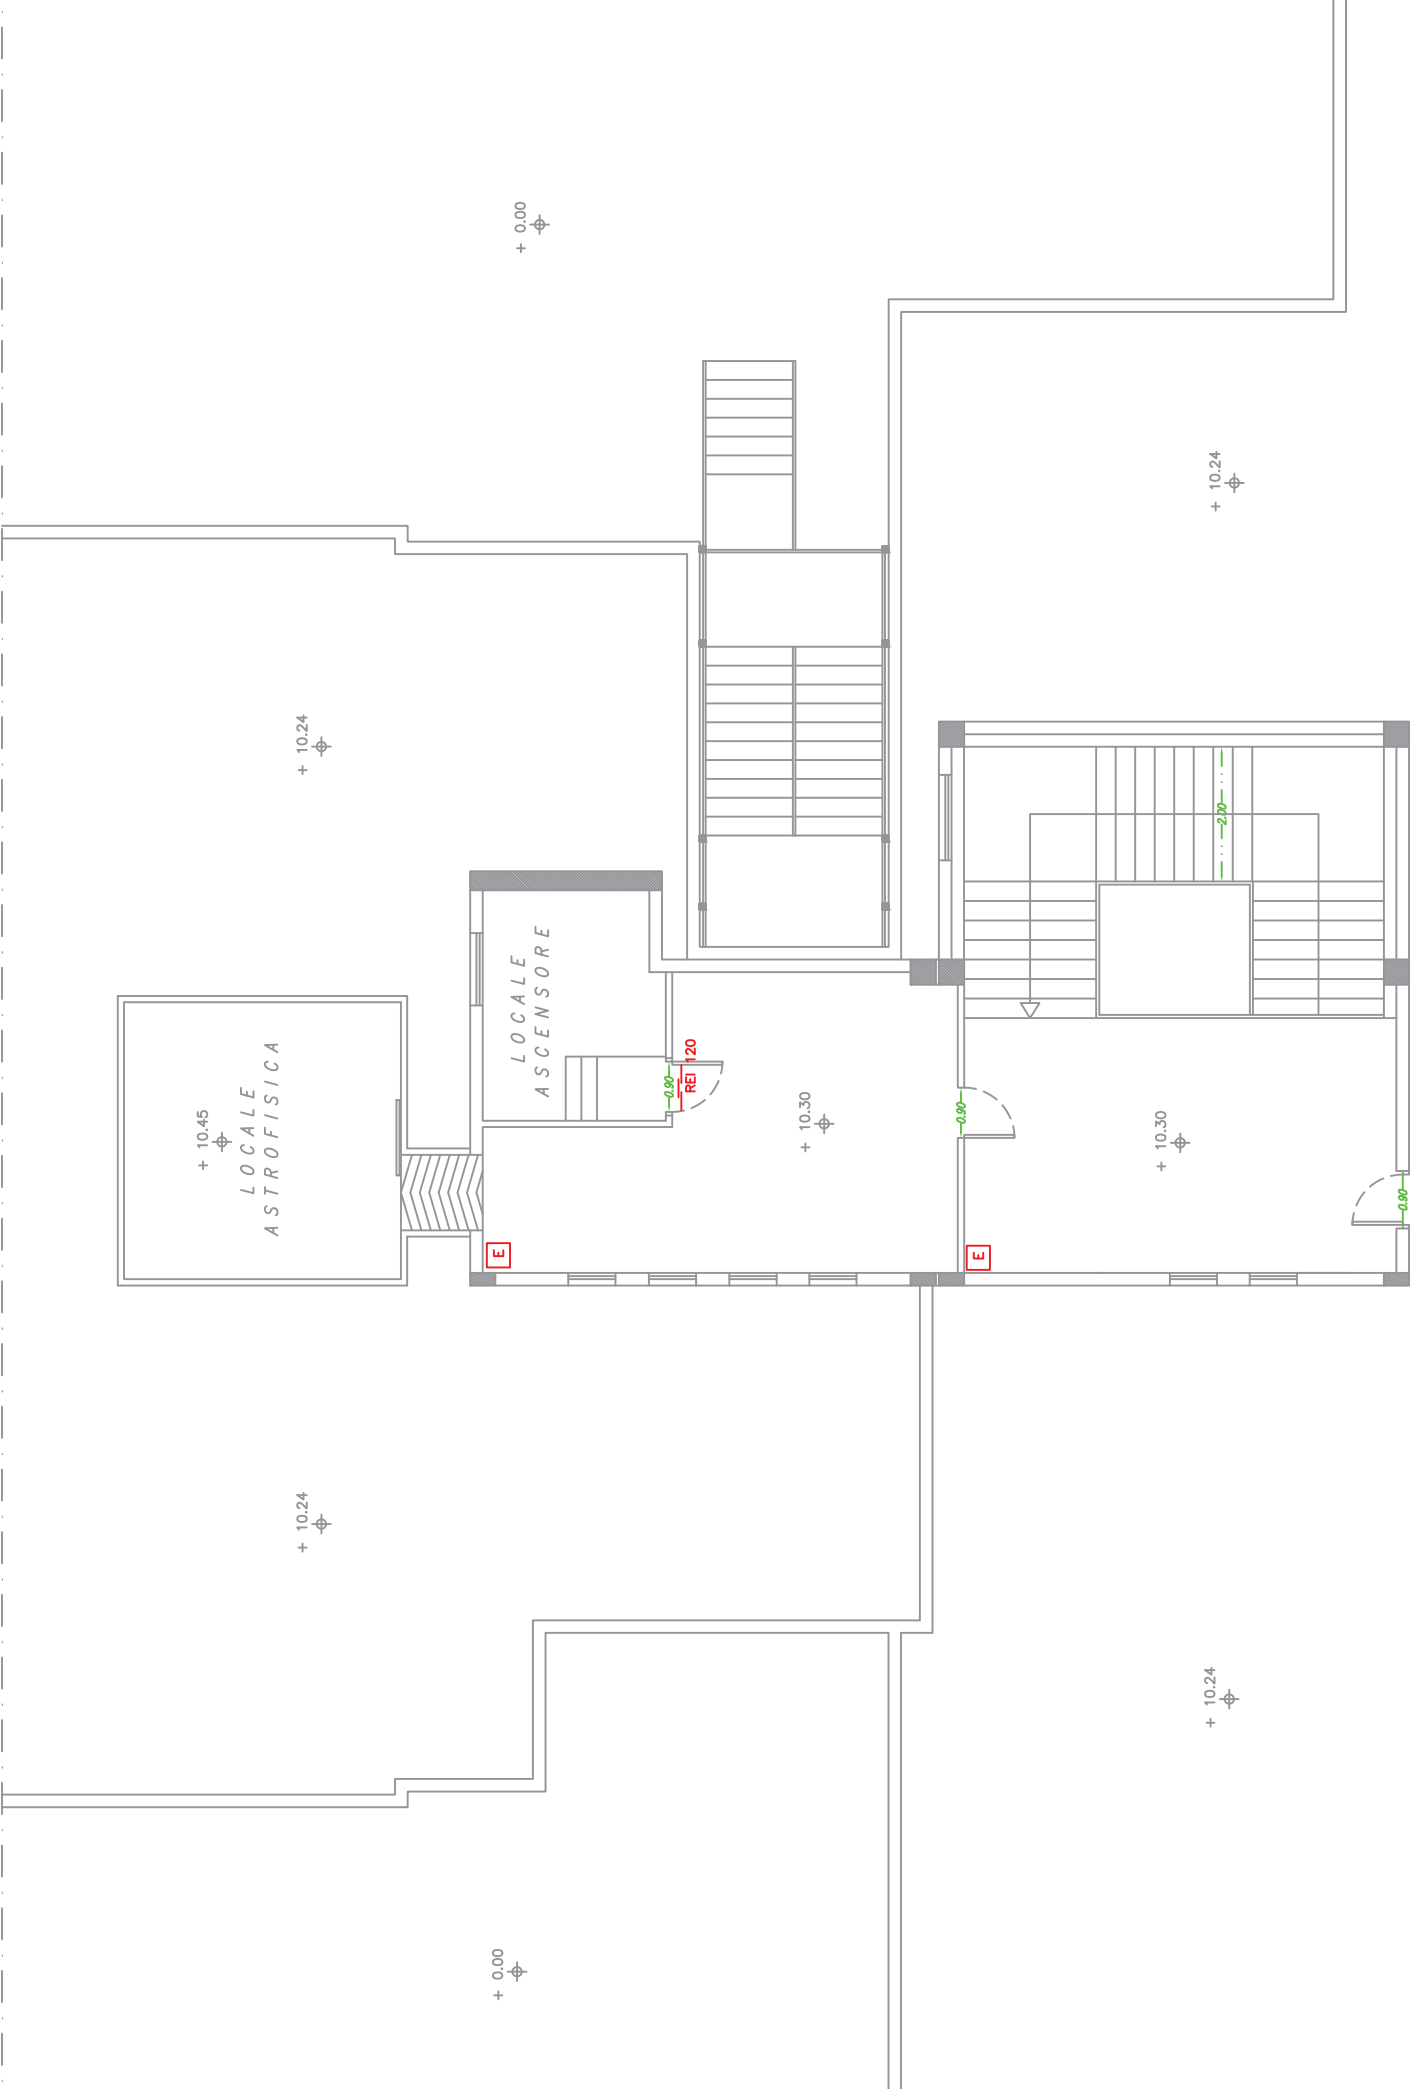






 
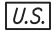


MASCA ANTINCENDIO
(Lit. 34.000)
POMPE ANTINCENDIO



PIANO COPERTURA

LEGENDA

-  Attacco per autopompa singolo
-  Idrante a muro con tubazione flessibile
-  Estintore portatile
-  Percorso di uscita orizzontale
-  Percorso di uscita verso il basso
-  Estrattore d'aria da parete o da finestra
-  Bocchetta di ripresa
-  Parete resistente al fuoco
-  Apparecchio di illuminazione d'emergenza